
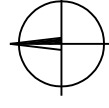


vrátnice

výjezd k ul. Kamenice

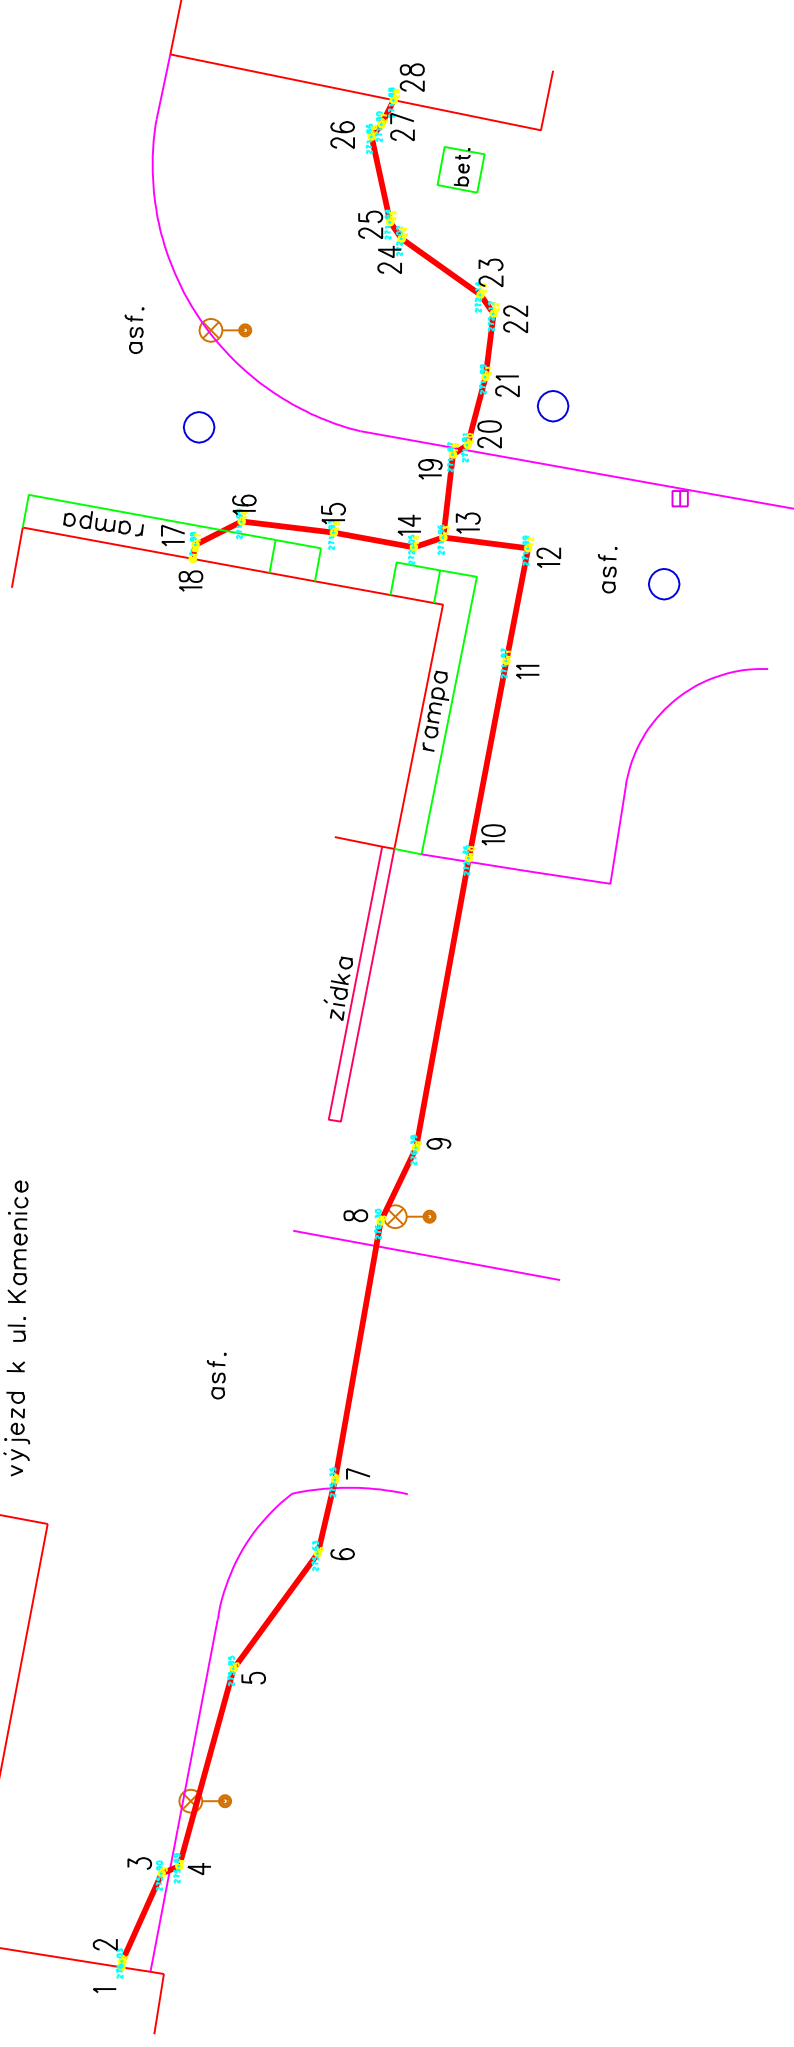

AREÁL NEMOCNICE BRNO-BOHUNICE

DOKUMENTACE SKUTEČNÉHO PROVEDENÍ STAVBY trasa kabelu

Obec: Brno		Vyhotovil: ING. DAGMAR KOTLAŘKOVÁ geodetické práce Rybníčka 124, 634 00 Brno tel.: 603 512 738	
Souřadnicový systém: JTSK		Měřítko: 1 : 250	
Výškový systém: Bpv		Datum: XII 2023	