


vrátnice

výjezd k ul. Kamenice

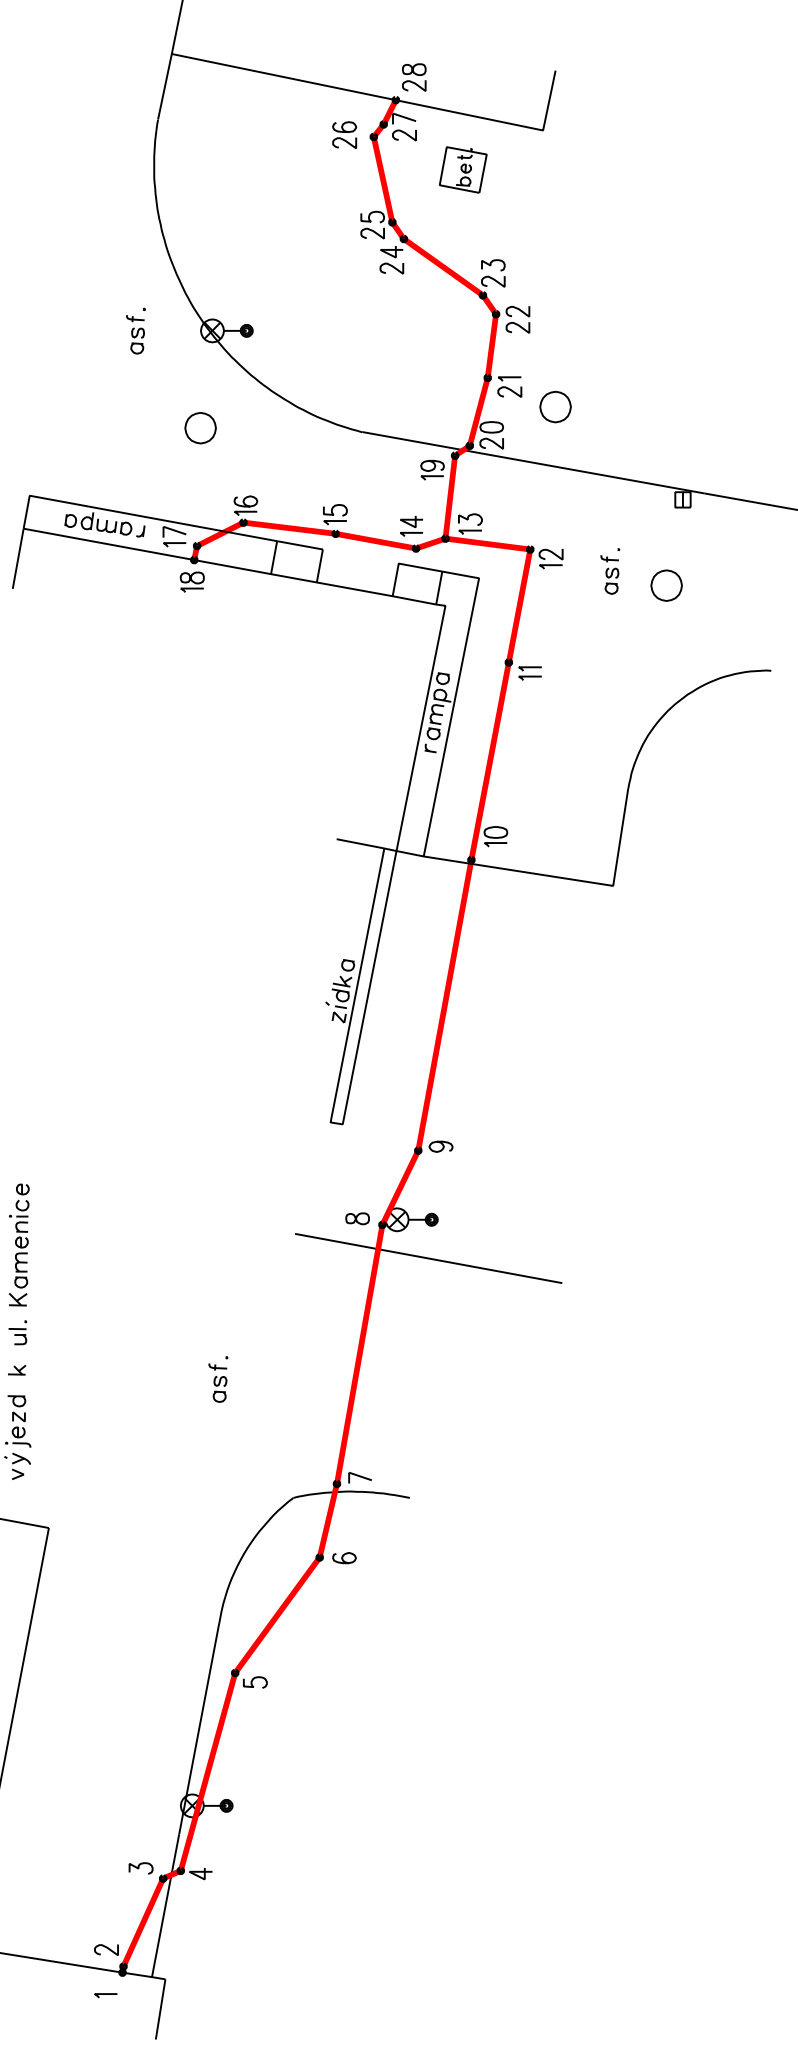

AREÁL NEMOCNICE BRNO-BOHUNICE

DOKUMENTACE SKUTEČNÉHO PROVEDENÍ STAVBY

trasa kabelu

Obec: Brno		Vyhotovil: ING. DAGMAR KOTLAŘIKOVÁ	
Souradnicový systém: JTSK		geodetické práce	
Výškový systém: Bpv		Rybnička 124, 634 00 Brno	
		tel.: 603 512 738	