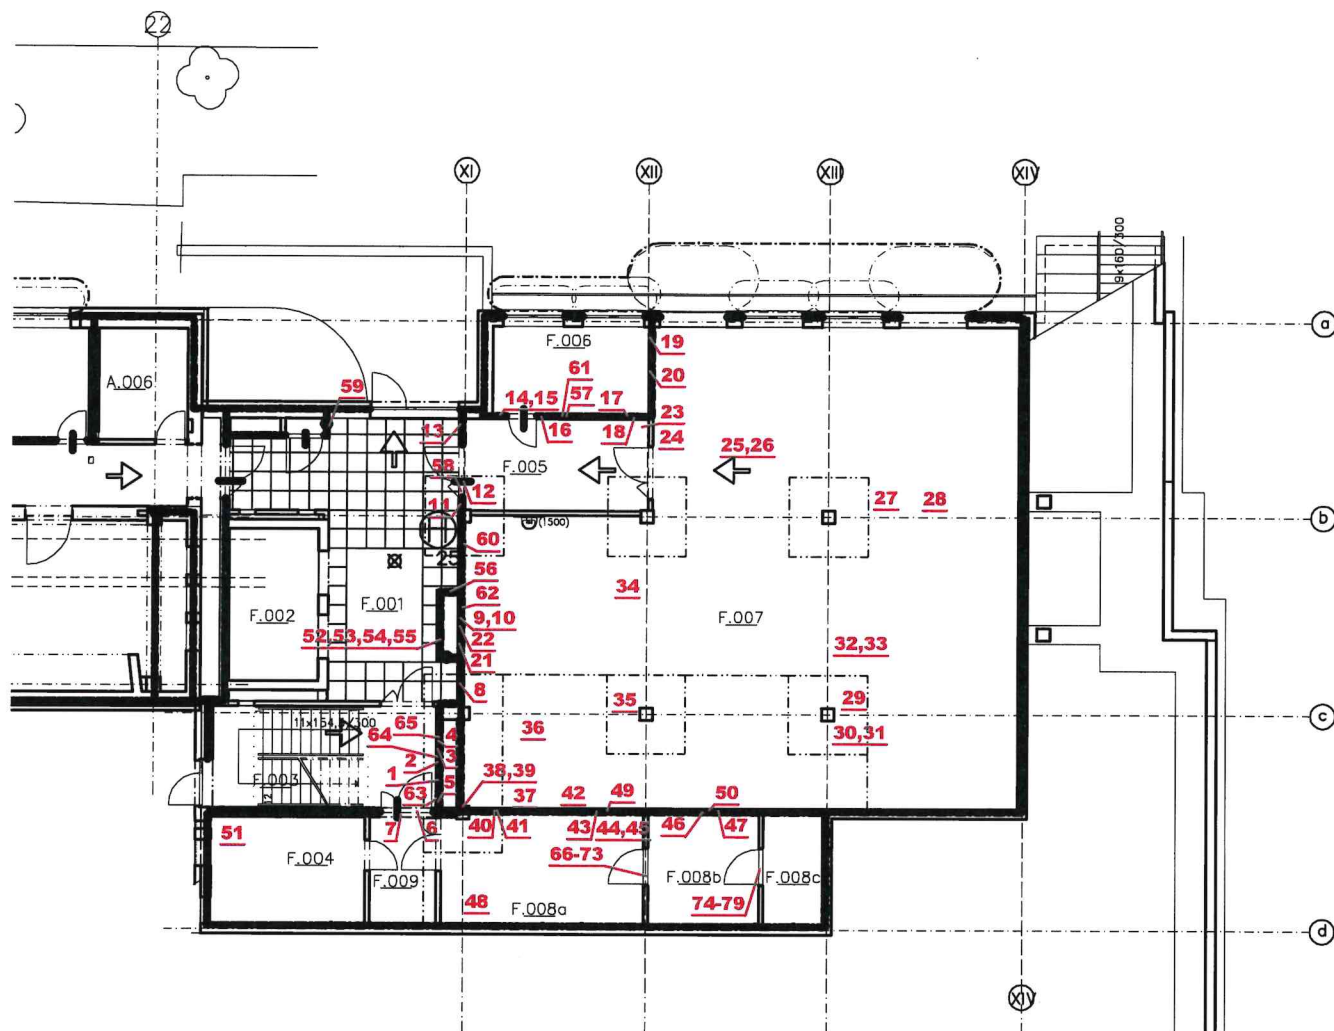
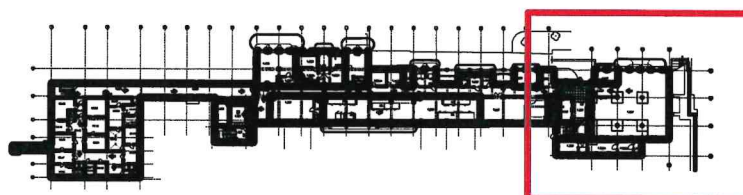
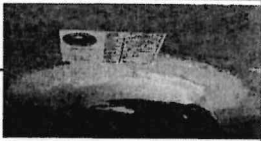


1PP-F**SCHÉMA UMÍSTĚNÍ BUDOVY F**

Soupis protipožárně zajištěných prostupů technických instalací požárně dělícími konstrukcemi systémovými produkty HILTI

STAVBA: FN Jihlavská 20, Brno (POZEMO s.r.o.)

Prostup číslo:	Umístění	počet	Typ konstrukce	Typ požárně dělící konstrukce	Použitý materiál	Požární odolnost ucpávky	Datum uvedení do provozu	FOTO
1	I4NP, šachta/chodba	1	trubní ucpávka kov ø 160	strop	CFS-CT/ACR	EI60	14.7.	
		1	zacelení otvoru ø 200	strop	CFS-CT/ACR	EI60	14.7.	
2	I4NP, šachta/chodba	1	protipožární páska plast ø 75	strop	CFS-CT/ACR	EI60	14.7.	
		1	zacelení otvoru ø 200	strop	CFS-CT/ACR	EI60	14.7.	
3	I4NP, šachta/chodba	2	trubní ucpávka kov ø 50	strop	CFS-CT/ACR	EI60	14.7.	
		1	zacelení otvoru ø 200	strop	CFS-CT/ACR	EI60	14.7.	
4	I4NP, šachta/chodba	3	trubní ucpávka kov ø 50	strop	CFS-CT/ACR	EI60	14.7.	
		1	zacelení otvoru 400 x 80	strop	CFS-CT/ACR	EI60	14.7.	
5	I4NP, šachta/chodba	1	trubní ucpávka kov ø 160	strop	CFS-CT/ACR	EI60	14.7.	
		1	zacelení otvoru ø 200	strop	CFS-CT/ACR	EI60	14.7.	