

[illegible]

LEGENDA

- | | |
|----|--|
| ⚡ | JEDNOPÓLÝ VÝPNEK 250V/16A POD ODMÍTKU |
| ⚡ | TLAČÍTKOVÝ OVLÁDAČ 250V/16A POD ODMÍTKU ŽALUZII |
| 🌡️ | PŘÍSTROJOVÝ TERMOSTAT |
| 🔌 | JEDNÁSOBOVNÁ ŽALUZIA 250V/16A POD ODMÍTKU |
| 🔌 | VÝVODNÁ ŽALUZIA 250V/16A POD ODMÍTKU PRO MONTÁŽ DO NÁSTĚNNÝCH RÁMEČKŮ |
| 🔌 | TLAČÍTKOVÝ ŽALUZIA 400V/16A-80A |
| 🔌 | JEDNÁSOBOVNÁ 400V/16A S VÝČERN 1044 POD ODMÍTKU |
| 🌀 | TRÓPOVÝ VÝPNEK 400V |
| 🌀 | OSTATNÝ VENTILÁTOR + DODÁVKA VZT |
| 🔌 | SPRÁVKOVÁ KOMBINACE 400V/24A PRO ZAPŮSOBNOU MONTÁŽ SE SIGN. ODPOVÍDÁNÍ |
| 🔌 | TLAČÍTKOVÝ OVLÁDAČ PRO SKLEN. OKEN/ST. STOP |
| 🔌 | TLAČÍTKOVÝ OVLÁDAČ PRO SKLEN. TITILE STOP |
| 🔌 | JEDNÁSOBOVNÝ VÝVOD |
| 🔌 | TRÓPOVÝ VÝVOD |
| 🔌 | OBVOVÁ KRAJICE |
| 🔌 | ZAPŘÍMĚNÍ MÍSTNOSTI DLE ČSN 33 2000-7-710 |
| 🔌 | INTERAKČNÍ POKLÁNKA |
| 🔌 | MONITORINGOVÝ PANEL |
| 🔌 | STUPNICE VĚDĚNÍ |
| 🔌 | KLEČADÍ VĚDĚNÍ |
| 🔌 | ROZVÁZEC NN |
| 🔌 | ZÁKLADNÍ ZEMNÝ VÝVOD |
| 🔌 | TRANSFORMÁTOR 25S |
| 🔌 | POŽÁRNÍ KLÁVKA |

OCHRANA PŘED ÚRAZEM EL. PŘOUDEM DLE ČSN 33-2000-4-41 ed.2

- ČL.411 - AUTOMATICKÝM ODPOJENÍM OD ZDROJE
- ČL.411.2 - OCHRANA PŘED NEBEZPEČNÝM DOTYKEM ŽIVÝCH ČÁSTÍ
 - A.1 - ZÁKLADNÍ IZOLACE ŽIVÝCH ČÁSTÍ
 - A.2 - PŘEPÁŽKY NEBO KRYTY
- ČL.411.3 - OCHRANA PŘED NEBEZPEČNÝM DOTYKEM NEŽIVÝCH ČÁSTÍ

ELEKTRICKÉ NAPÁJENÍ

- 3/PEN ~ 400 / 230 V 50 Hz
3/N/PE ~ 400 / 230 V 50 Hz
1/N/PE ~ 230 V 50 Hz
2/PE ~ 230 V 50 Hz

POZNÁMKA :

JEDNOTNÉ TRASY ROZVODŮ PRO ELEKTRO-SILNOPROUD MUSÍ BÝT PŘED MONTÁŽÍ
EXKORDINOVÁNY S TRASAMI ROZVODŮ OSTATNÍCH PROFESÍ

KABELY PRO SVĚTELNOU INSTALACI BUDOU ULOŽENY VE SPOLEČNÝCH TRASÁCH
S KABELY SILOVÉ INSTALACE



VÝKODY PRO JEDNOTNÉ SPOTŘEBITĚ MUSÍ BÝT PŘEVEDENY PODLE SKUTEČNÉ
DODANÉHO ZAŘÍZENÍ A JEJICH POLOHA MUSÍ BÝT PŘED MONTÁŽÍ UPŘESNĚNA

VÝŠKY JEDNOTLIVÝCH PŘÍSTROJŮ JSOU UVEDENY V PROJEKTU
ZDRAVOTNICKÉ TECHNOLOGIE

ROZVOJY PRO ELEKTRICKÝ OVLÁDÁNÍ ŽALUZIE BUDOU PROVEDENY PODLE POŽADAVKŮ JEJICH DODAVATELE


ELEKTROINSTALACE NA LŮŽKOVÝCH POKOJÍCH BUDE DÁLKOVĚ OVLÁDANA ZE SESTERNY

VEŠKERÁ ELEKTROINSTALACE BUDE PROVEDENA PODLE PŘÍSLUŠNÝCH ČSN A POŽADAVKŮ INVESTORA A ARCHITEKTA

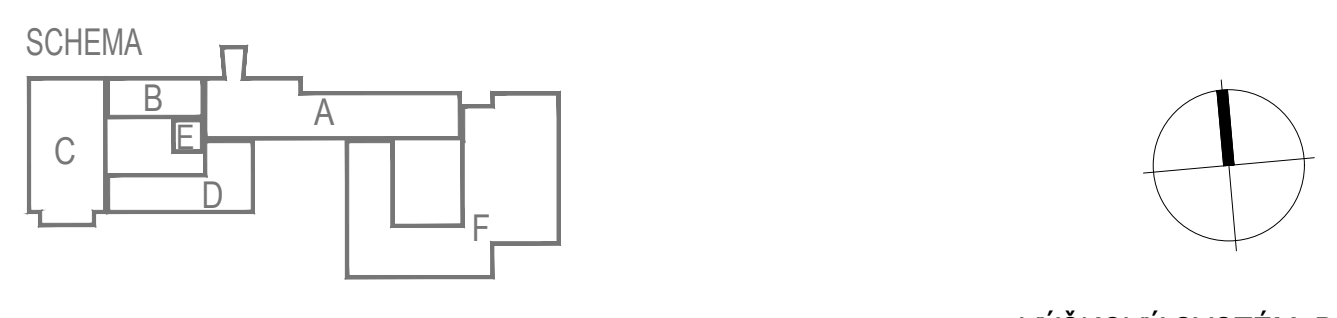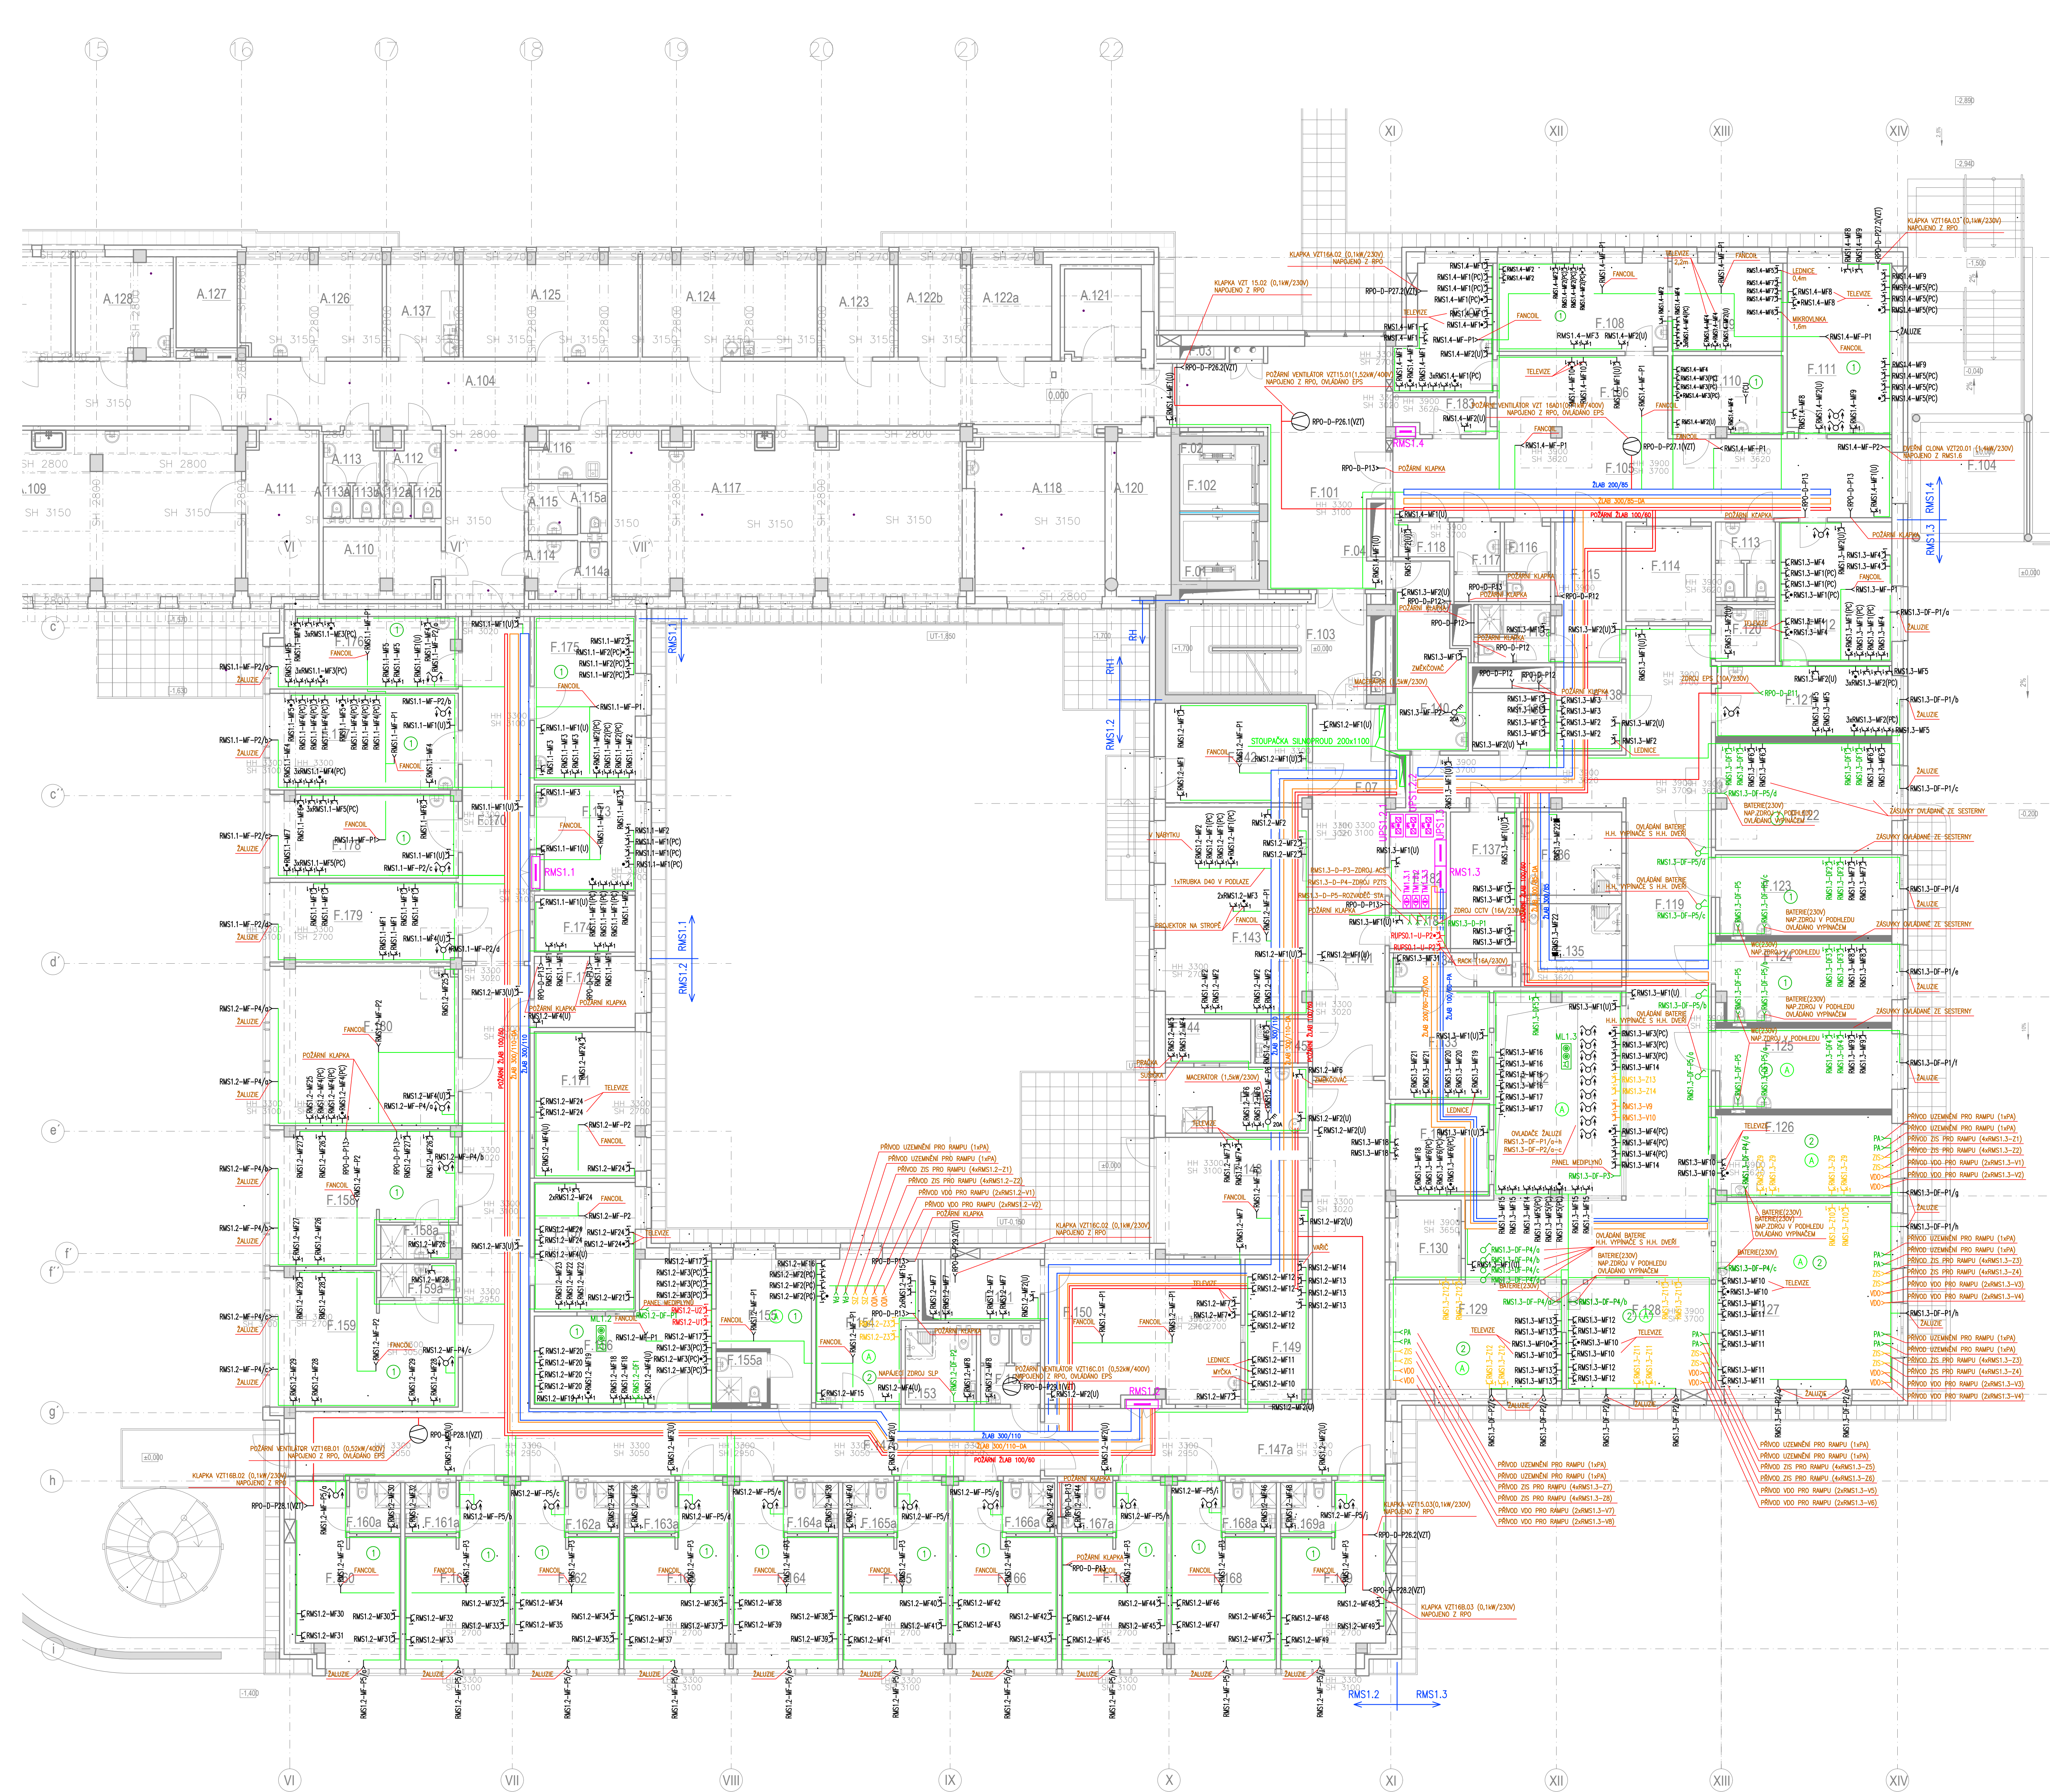

VÝŠKOVÝ SYSTÉM: B

LEGENDA MISTNOSTI							

		<h1 style="text-align: center;">DOKUMENTACE SKUTEČNÉHO PROVEDENÍ</h1>				
