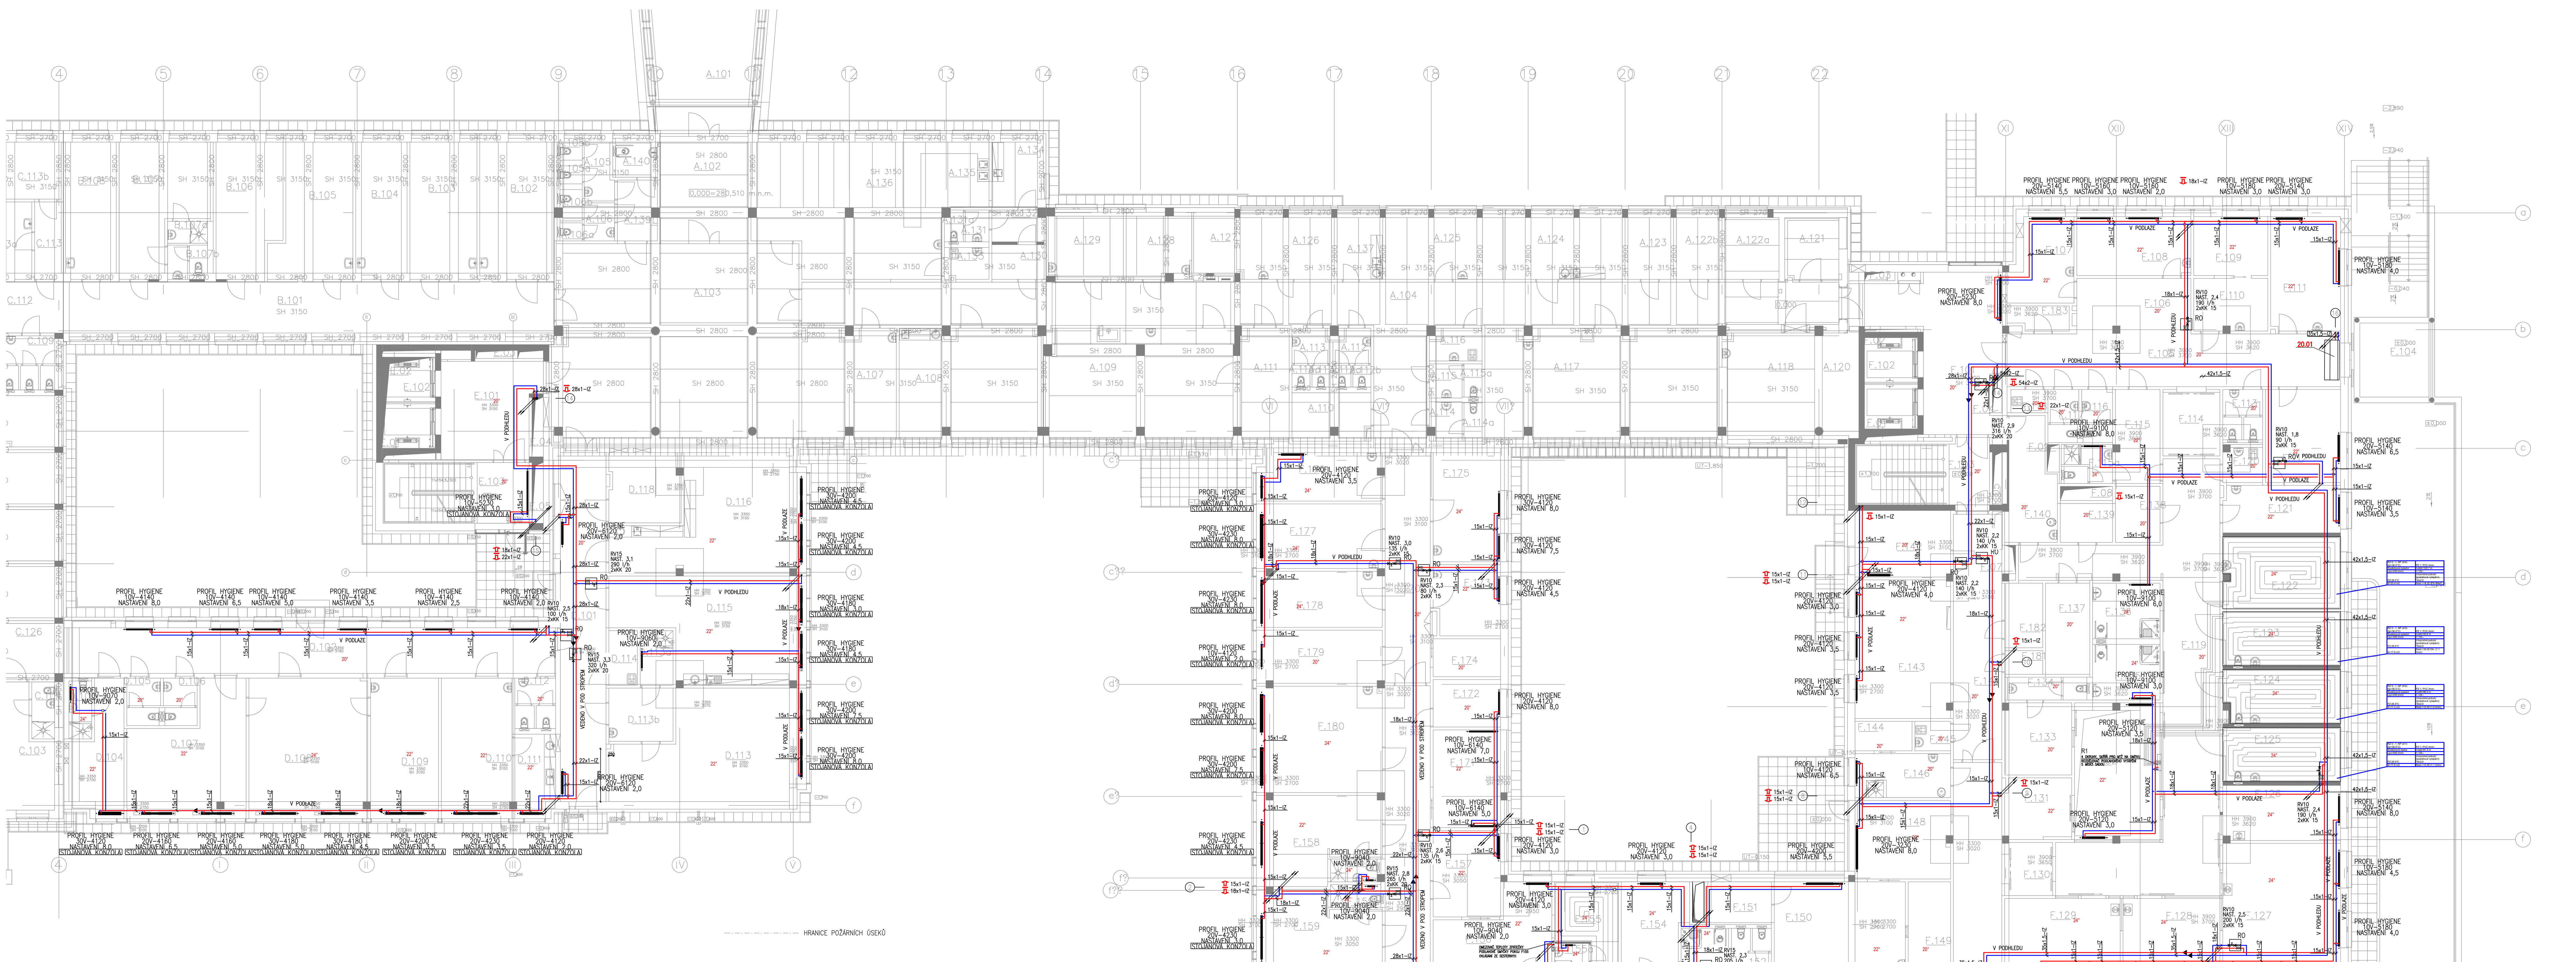

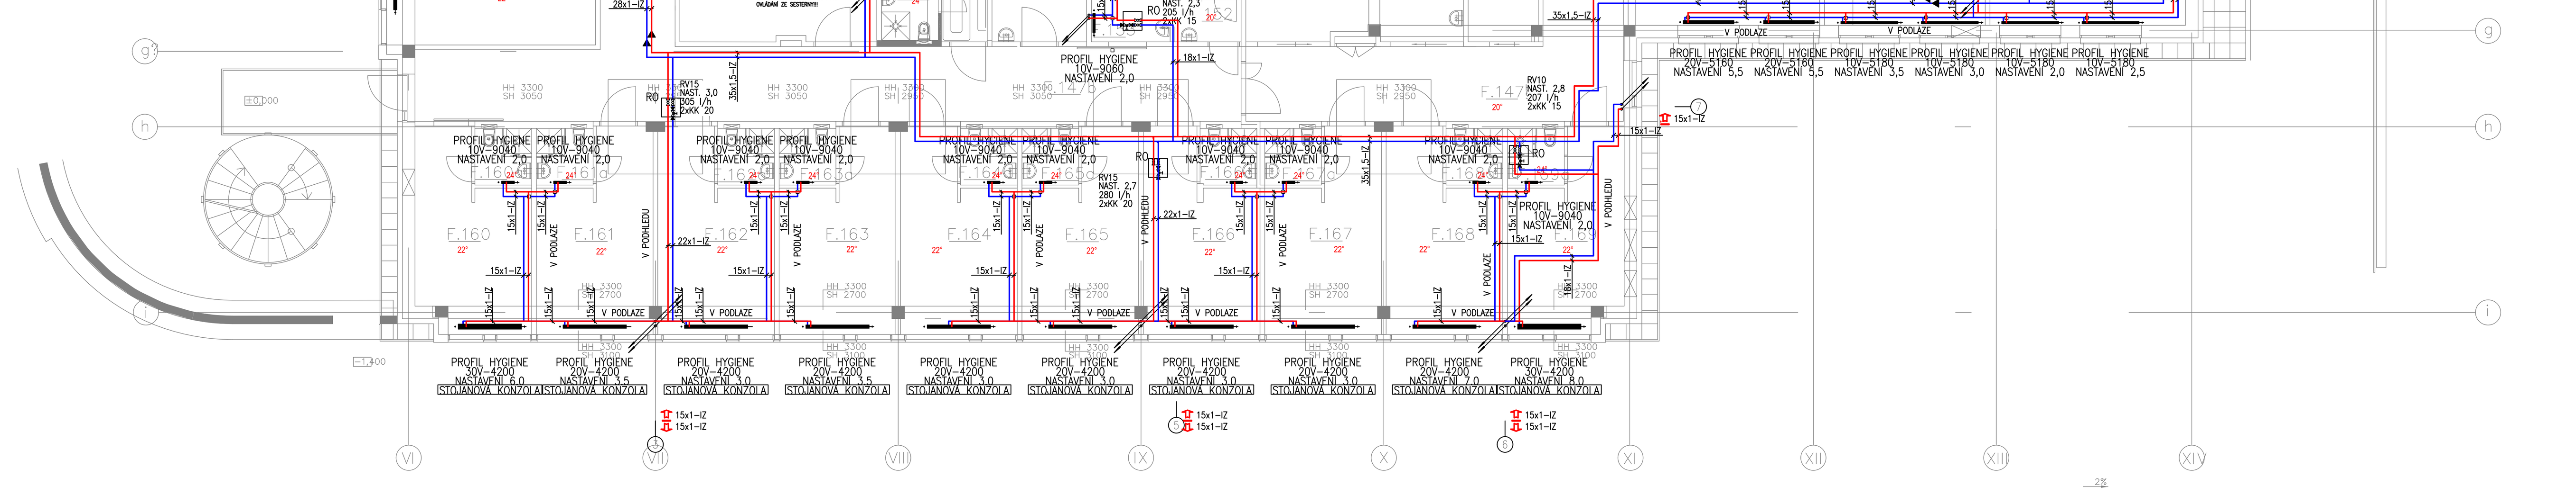

— · — · — · — · — HRANICE POŽÁRNÍCH ÚSEKŮ

- OTOPNÁ OCELOVÁ DESKOVÁ TĚLESA V PROVEDENÍ HYGIENE VK, S PROFILOVANOU ČELNÍ DESKOU
- V KOUPELNÁCH V 3.NP OTOPNÉ ŽEBŘÍKY SE STŘEDOVÝM PŘIPOJENÍM
- ODVZDUŠŇOVACÍ VENTILY OTOPNÝCH TĚLES JSOU SOUČÁSTÍ DODÁVKY OT
- RADIÁTOROVÉ ŠROUBENÍ OTOPNÝCH TĚLES – DN15, ROHOVÉ PROVEDENÍ – REGULACE, UZAVÍRÁNÍ, VYPOUŠTĚNÍ
- RADIÁTOROVÉ VENTILY TOPNÝCH ŽEBŘÍKŮ – DN15, ROHOVÉ PROVEDENÍ – REGULACE, UZAVÍRÁNÍ, VYPOUŠTĚNÍ
- HLAVNÍ HORIZONTÁLNÍ ROZVODY VEDENY POD STROPEM 1PP
- PŘÍPOJKY OTOPNÝCH TĚLES POTRUBÍ 15x1
- POTRUBÍ VEDENO V PODLAZE, V DRÁŽKÁCH ZDÍ BUDE IZOLOVÁNO IZOLAČNÍMI TRUBICEMI Z PĚNOVÉHO POLYETYLENU tl.9–13mm
- POTRUBÍ VEDENO ZAVĚŠENO V PROSTORU BUDE IZOLOVÁNO NÁVLEKOVOU IZOLACÍ Z MINERÁLNÍ VLNY
- REVIZNÍ OTVORY V PODHLEDECH JSOU SOUČÁSTÍ STAVBY
- PŘI REALIZACI STAVBY JE NUTNO PROVÁDĚT KOORDINACI S OSTATNÍMI PROFESEMI
- JSOU–LI V PROJEKTOVÉ DOKUMENTACI UVEDENY OBCHODNÍ NÁZVY VÝROBKŮ A MATERIÁLU, JEDNÁ SE O PŘÍKLAD POŽADOVANÉHO STANDARDU A JE MOŽNÉ JE NAHRADIT VÝROBKEM NEBO MATERIÁLEM SROVNATELNÉ KVALITATIVNÍ ÚROVNĚ.

- PŘESNÁ POLOHA JEDNOTLIVÝCH ZÁSUVEK, VYPÍNAČŮ, OVLADAČŮ APOD. BUDE ODSOUHLASENA NA MÍSTĚ S UŽIVATELEM Z DŮVODU MOŽNÝCH KOLIZÍ S INTERIÉROVÝM VYBAVENÍM.
- PŘESNÁ POLOHA KONCOVÝCH ELEMENTŮ V PODHLEDECH A NA STROPECH (ZEJMÉNA VE STROJOVNÁCH VZT A V TECHNICKÝCH MÍSTNOSTECH) BUDOU UPŘESNĚNA S OHLEDEM KE KONKRÉTNÍM VÝROBCŮM VZT JEDNOTEK, TRASOVÁNÍ POTRUBÍ A UMÍSTĚNÍ OSTATNÍCH TCHL ZAŘÍZENÍ.
- PŘI REALIZACI STAVBY JE TŘEBA PŘI PROVÁDĚNÍ KONCOVÝCH PRVKŮ JEDNOTLIVÝCH INSTALACÍ PROVÁDĚT KOORDINACI S VÝKRESY VYBAVENÍ ZDRAVOTNICKOU TECHNOLOGIÍ.
- PO PROPLÁCHNUTÍ MUSÍ BÝT TOPNÁ SOUSTAVA NAPLNĚNA UPRAVENOU VODOU PODLE ČSN 07 7401 A ČSN 38 3350. UPRAVENOU VODU LZE ZAJISTIT PŘEPUŠTĚNÍM Z VRATNÉHO POTRUBÍ HORKOVODU (BUDE TAK ZAJIŠTĚNO NÁSLEDNÉ DOPLŇOVÁNÍ, NEBO POMOCÍ MOBILNÍ ÚPRAVNY VODY.

LEGENDA POTRUBÍ

- TOPNÁ VODA 40°C – VZDUCHOTECHNIKA
- TOPNÁ VODA 60°C – VZDUCHOTECHNIKA
- TOPNÁ VODA 45°C – OTOPNÁ TĚLESA
- TOPNÁ VODA 60°C – OTOPNÁ TĚLESA

DETAIL NAPOJENÍ TĚLES

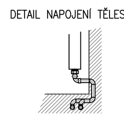

LEGENDA MÍSTNOSTÍ

OZN.MÍSTNOSTI	NÁZEV_MÍST.	PLOCHA
A.101	HLAVNÍ VSTUP	42.57
A.102	ZÁDVEŘÍ	25.44
A.103	VSTUPNÍ HALA	134.46
A.104	CHODBA	141.32
A.105	WC PACIENTI A	4.64
A.105a	NÁVŠTĚVY ŽENY	1.12
A.105b	NÁVŠTĚVY ŽENY	1.31
A.106	NÁVŠTĚVY ŽENY	3.20
A.106a	NÁVŠTĚVY MUŽI	1.12
A.106b	NÁVŠTĚVY MUŽI	1.83
A.107	VEDOUCÍ TERAPEUT	29.51
A.108	TEXTILNÍ DÍLNA	44.46
A.109	KERAMICKÁ DÍLNA	60.07
A.110	SKLAD	9.97
A.111	KERAMICKÁ DÍLNA – PEC	14.83
A.112	WC PACIENTI ŽENY	3.40
A.112a	WC PACIENTI ŽENY	1.09
A.112b	WC PACIENTI ŽENY	1.09
A.113	WC PACIENTI MUŽI	3.59
A.113a	WC PACIENTI MUŽI	1.09
A.113b	WC PACIENTI MUŽI	1.09
A.114	WC PERSONÁL MUŽI	3.34
A.114a	WC PERSONÁL MUŽI	1.92
A.115	WC PERSONÁL ŽENY	3.11
A.115a	WC PERSONÁL ŽENY	1.66
A.116	ÚKLID	4.48
A.117	DŘEVAŘSKÁ/BETONÁŘSKÁ	70.54
A.118	SKLÁŘSKÁ DÍLNA	26.13
A.120	ŠACHTA	6.16
A.121	SKLAD	8.37
A.122a	AMBULANCE	9.70
A.122b	AMBULANCE	8.22
A.123	AMBULANCE	8.74
A.124	AMBULANCE EEG	21.10
A.125	PSYCHOLOGICKÁ	21.10
A.126	LABORATOŘ	16.94
A.127	ŠACHTA	6.45
A.128	PRACOVNA	11.51
A.129	PRACOVNA	13.73
A.130	SKLAD OBALŮ	5.02
A.131	WC PERSONÁL	2.09
A.131a	WC PERSONÁL	1.54
A.132	SKLAD	4.47
A.133	ÚKLID	3.87
A.134	PŘÍPRAVNA	8.61
A.135	BAR	13.75
A.136	TERAPEUTICKÁ KAVÁRNA	64.46
A.137	DENNÍ MÍSTNOST	8.74
A.139	ZÁVĚTŘÍ / WC PACIENTI –	6.42
A.140	IMOBILNÍ WC PACIENTI A NÁVŠTĚVY ŽENY	4.43

LEGENDA MÍSTNOSTÍ

OZN.MÍSTNOSTI	NÁZEV_MÍST.	PLOCHA
B.101	CHODBA	73.51
B.102	KONZULTACE	27.79
B.103	PRACOVNA PSYCHOLOGA	25.89
B.104	PRACOVNA SESTRY	19.44
B.105	PRACOVNA LÉKAŘE	27.74
B.106	DENNÍHO STACIONÁŘE	24.93
B.107	ŠATNA PERSONÁLU	27.68
B.107a	SPRCHA PERSONÁLU	2.31
B.107b	WC PERSONÁLU	3.28
B.108	STANIČNÍ SESTRA	19.53
C.101	HALA	117.32
C.102	ZIMNÍ ZAHRADA	24.56
C.103	ŠATNA PACIENTI MUŽI	15.69
C.104	WC A SPRCHA PACIENTI	3.60
C.105	AMBULANCE DOSPĚLÍ	18.52
C.106	AMBULANCE DOSPĚLÍ	16.74
C.107	AMBULANCE DOSPĚLÍ	18.69
C.108	AMBULANCE	16.39
C.109	WC PERSONÁLU MUŽI	8.34
C.110	WC PERSONÁLU ŽENY	8.22
C.111	ČEKÁRNA	114.07
C.112	CHODBA	33.10
C.113	CHODBA	5.59
C.113a	ČISTÍCÍ MÍSTNOST	9.01
C.113b	SKLAD ŠPINAVÉHO	12.19
C.114	AMBULANCE PRO	26.54
C.115	PRACOVNA	35.56
C.116	AMBULANCE DĚTSKÉHO	29.73
C.117	AMBULANCE DĚTI	22.58
C.118	SCHODIŠTĚ	20.34
C.119	OŠETŘOVNA–ODBĚROVÁ	15.94
C.120	SESTERNA/EVIDENCE	36.93
C.121	DENNÍ MÍSTNOST	16.81
C.122	ZAMĚSTNANCŮ	14.39
C.123	WC PACIENTI MUŽI	5.34
C.123a	WC PACIENTI MUŽI	1.47
C.123b	IMOBILNÍ WC PACIENTI	4.30
C.124	WC PACIENTI ŽENY	5.47
C.124a	WC PACIENTI ŽENY	1.47
C.124b	IMOBILNÍ WC PACIENTI	6.51
C.125	VSTUP	38.44
C.126	CHODBA	9.86
C.127	ÚKLID	2.79
C.128	SKLAD	2.48
C.129	ŠACHTA XXX	0.98

SCHEMA

LEGENDA MÍSTNOSTÍ

OZN.MÍSTNOSTI	NÁZEV_MÍST.	PLOCHA
F.01	POŽÁRNÍ ODVĚTRÁNÍ	0,98
F.02	INSTALAČNÍ ŠACHTA	0,44
F.03	INSTALAČNÍ ŠACHTA	1,64
F.04	INSTALAČNÍ ŠACHTA	0,98
F.05	INSTALAČNÍ ŠACHTA	1,45
F.07	INSTALAČNÍ ŠACHTA	0,98
F.08	INSTALAČNÍ ŠACHTA	2,06
F.09	INSTALAČNÍ ŠACHTA	0,94
F.101	VÝTAHOVÁ HALA	42,55
F.102	VÝTAHOVÁ ŠACHTA	13,44
F.103	SCHODIŠTĚ	23,89
F.104	ZÁVĚTŘÍ	14,80
F.105	HALA	48,85
F.106	ČEKÁRNA	17,24
F.107	LÉKAŘSKÝ POKOJ	13,47
F.108	PRACOVNA PSYCHIATRA	18,59
F.109	DENNÍ MÍSTNOST KC	12,08
F.110	SESTERNA RECEPCE	10,71
F.111	PSYCHOLOG KC+LN	22,17
F.112	PRACOVNA LÉKAŘŮ	19,35
F.113	WC ZAMĚSTNANCI	5,37
F.114	FILTR PACIENTI	10,05
F.115	ŠATNA ZAMĚSTNANCI	11,53
F.115a	WC SPRCHA	5,07
F.116	WC PACIENTI ŽENY	4,34
F.117	WC PACIENTI MUŽI	4,38
F.118	ÚKLID	2,20
F.119	CHODBA	96,02
F.120	ÚKLID	3,78
F.121	STANIČNÍ SESTRA	15,34
F.122	BOX 2 LŮŽKA NEKLID	23,36
F.123	BOX 1 LŮŽKO NEKLID	17,44
F.124	BOX 1 LŮŽKO NEKLID	17,20
F.125	BOX 1 LŮŽKO NEKLID	17,44
F.126	BOX 1 LŮŽKO JIP	17,87
F.127	BOX 2 LŮŽKA JIP	40,91
F.128	BOX 1 LŮŽKO JIP	18,87
F.129	BOX 1 LŮŽKO JIP	22,47
F.130	FILTR POŽÁRNÍ	6,79
F.131	LÉKAŘ	11,03
F.132	SESTERNA	32,15
F.133	DENNÍ MÍSTNOST	13,30
F.134	WC ZAMĚSTNANCI	4,96
F.135	WC A SPRCHA PACIENTŮ	10,38
F.136	WC A SPRCHA PACIENTŮ	10,38
F.137	SKLAD	11,15
F.138	ČAJOVÁ KUCHYŇKA	6,93
F.139	SKLAD	5,63
F.140	ČISTÍCÍ MÍSTNOST	15,39
F.141	CHODBA	32,93
F.142	NÁVŠTĚVY	17,54
F.143	SEMINÁRNÍ MÍSTNOST	36,51
F.144	SKLAD ŠPINAVÉHO	4,64
F.145	PRÁDLA	2,90
F.146	ČISTÍCÍ MÍSTNOST	11,63
F.147a	CHODBA	57,85
F.147b	CHODBA	98,63
F.148	SPOLEČENSKÁ MÍSTNOST	20,62
F.149	ČAJOVÁ KUCHYŇKA	11,23
F.150	JÍDELNA	34,58
F.151	SKLAD	7,20
F.152	WC PERSONÁL	5,38
F.153	WC A SPRCHA IMOBILNÍ	6,63
F.154	MÍSTNOST ECT	16,59
F.155	POKOJ 1L NEKLIDOVÝ	13,41
F.155a	WC A SPRCHA	3,24
F.156	SESTERNA	24,26
F.157	DENNÍ MÍSTNOST	16,15

LEGENDA MÍSTNOSTÍ

OZN.MÍSTNOSTI	NÁZEV_MÍST.	PLOCHA	SVĚ
E.01	POŽÁRNÍ ODVĚTRÁNÍ	0,96	
E.02	POŽÁRNÍ ODVĚTRÁNÍ	0,42	
E.03	INSTALAČNÍ ŠACHTA	1,53	
E.04	INSTALAČNÍ ŠACHTA	1,87	
E.05	INSTALAČNÍ ŠACHTA	1,92	
E.101	VÝTAHOVÁ HALA	25,24	
E.102	VÝTAHOVÁ ŠACHTA	13,44	
E.103	SCHODIŠTĚ	24,58	

TZB stav s.r.o.
Nová 721, Chvalčov 768 72
IČ: 29351634
email: info@tzbstav.cz
Martin Janečka

DOKUMENTACE SKUTEČNÉHO PROVEDENÍ 04/2020

GENERÁLNÍ PROJEKTANT: GENERAL DESIGNER:	Fakultní nemocnice Brno, Jihlavská 20, 625 00 Brno, IČ: 65269705	INVESTOR: CLIENT:	AUTORIZACE: AUTHORIZED BY:
Sdružení Psychiatrie Brno 2016	Fakultní nemocnice Brno, Jihlavská 20, 625 00 Brno, IČ: 65269705	OBJEDNATEL: PROJECT MANAGER:	
Mlýnská 326/13, BRNO 602 00, tel.: +420 541 126 611, fax.: +420 541 126 610, e-mail: projekt_1195@k4.cz, e-mail: projekt-35-2016@atprojekt.cz	ENBRA, a.s., Popůvky 404, 664 41 Troubsko, IČ: 44015844	SUBDODAVATEL: SUBCONTRACTOR:	ČÍSLO PARÉ: DOCUMENT SET NUMBER:
NÁZEV AKCE: TITLE:	FN Brno–Psychiatrická klinika	HLAVNÍ INŽENÝR: CHIEF PROJECT MANAGER:	Ing. Jan Kocmánek
		ARCHITEKT: ARCHITECT:	Ing. Boris Hladký
		ZODPOVĚDNÝ PROJEKTANT: RESPONSIBLE DESIGNER:	Jiří Bielík
		PROJEKTANT: DESIGNER:	Jiří Bielík, Ing. Vojtěch Smola
		ZAKÁZKA Č.: CONTRACT NO.:	1195 / ODDÍL: PART: 05
STAVEBNÍ OBJEKT: BUILDING PART:	01 – Pavilon G	DATUM: DATE:	04/2020
		MĚŘÍTKO: SCALE:	1:100
OBCHODNÍ SOUBOR: PACKAGE:	VYTÁPĚNÍ	STUPEŇ PD: PROJECT STATUS:	DSPS
		KÓD DOKUMENTACE: CODE:	D.1.01.4.3
OBSAH: CONTENT:	PŮDORYS 1.NP	ČÍSLO VÝKRESU: DRAWING NUMBER:	REVIZE: REVISION: